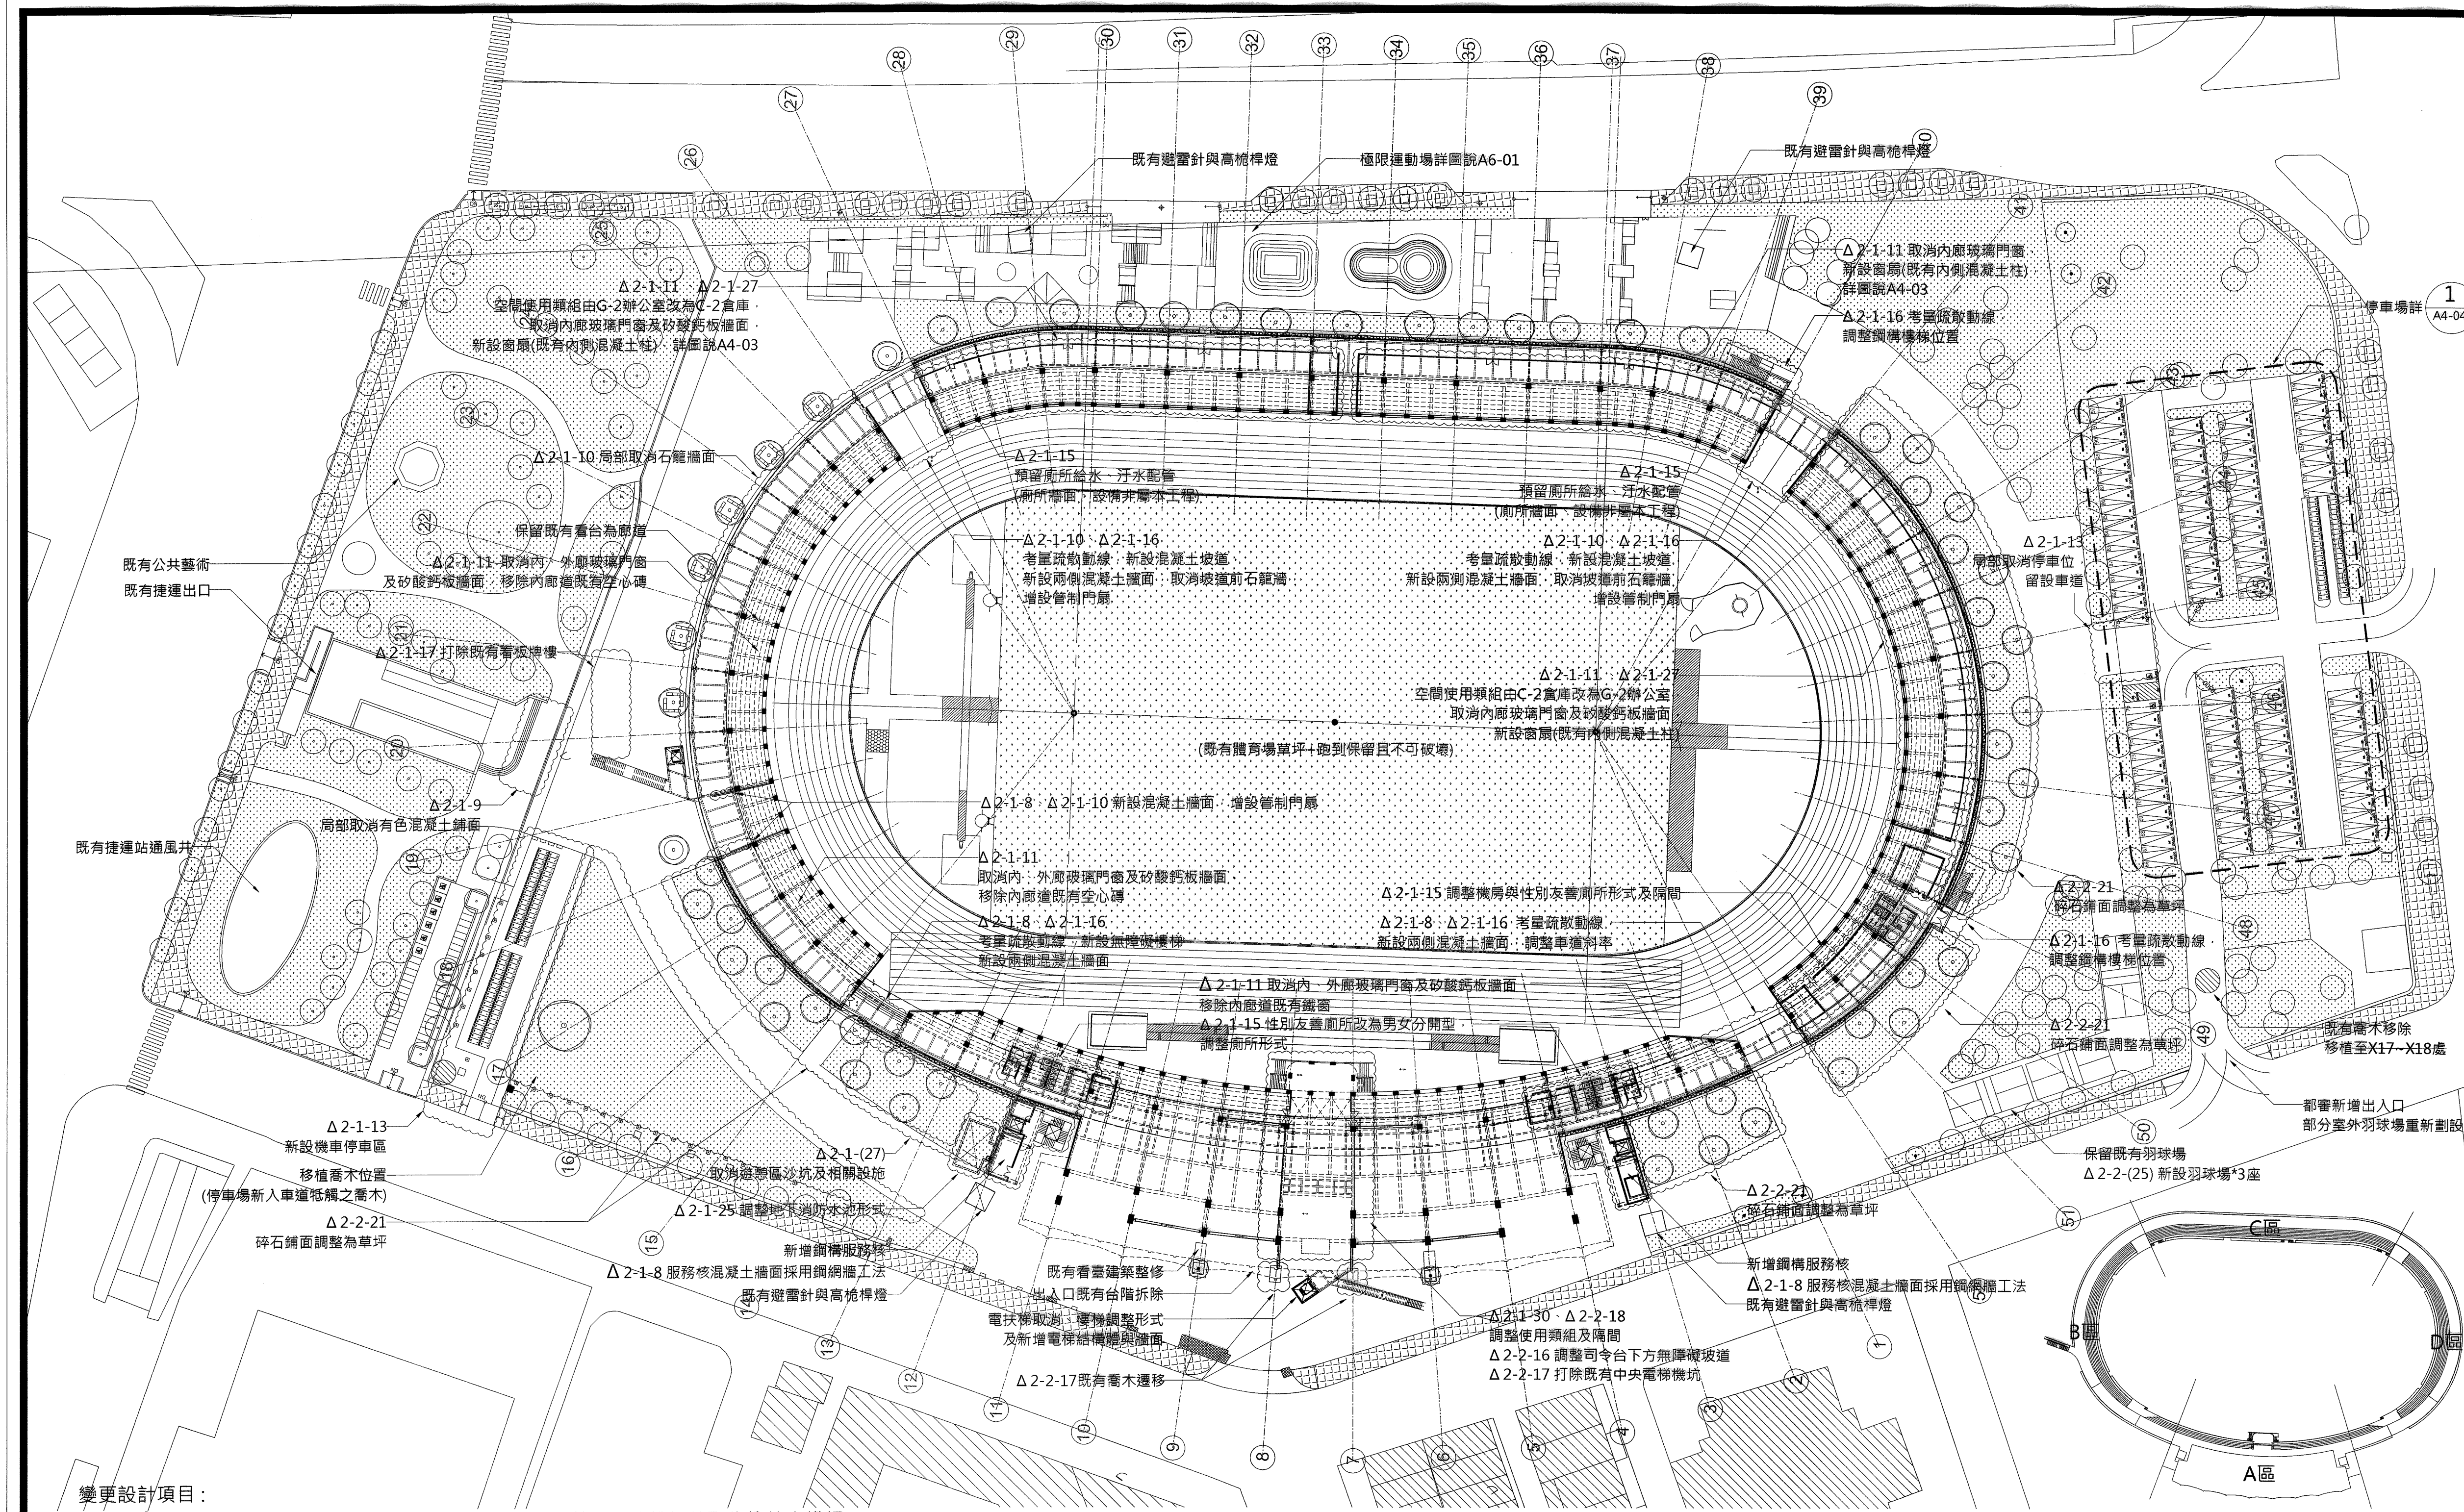




變更設計項目：

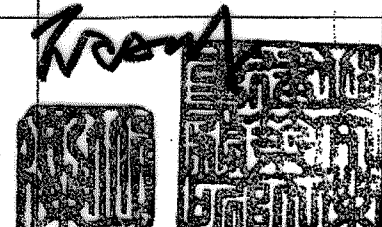
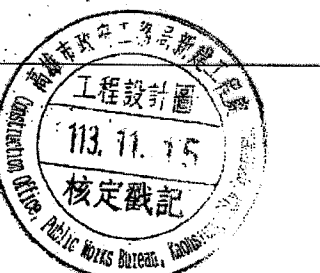
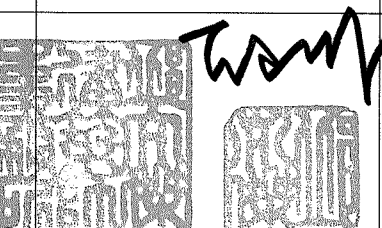
- Δ 2-1-8 為節省人力並縮短施工時間，採用替代工法鋼網牆取代傳統木模板。
- Δ 2-1-9 涉及另案基地範圍，故取消B區延伸至捷運站出入口之扇形色混凝土鋪面一處。
- Δ 2-1-10 考量B區商場立面過於封閉，提升視覺穿透性及出入口坡道疏散動線，局部取消石籠牆面，配合增設管制門扇。
- Δ 2-1-11 為保留連發局未來空間使用彈性，取消內側廊道擴大室內空間面積，節省人力並縮短施工時間，配合增設窗扇。
- Δ 2-1-13 增設機車停車場並留設停車場出入口。
- Δ 2-1-15 考量大型活動及人潮，將性別友善廁所調整為男女分開型，留設未來增設廁所相關給排水管路，調整廁所及機房形式。
- Δ 2-1-16 考量大型活動及人流疏散動線，將操場出入口調整為緩坡及樓梯，修復既有看臺混凝土牆面及欄杆。
- Δ 2-1-17 考量未來運動場在都市的地標性及使用者觀感，移除既有大型混凝土看板及部分公共藝術作品。
- Δ 2-1-25 原有圖說年代久遠與現況不符，現場開挖發現設計圖說抵觸既有RCP涵管，調整鋼構服務核基礎版形式、調整地下消防水池尺寸、新設RCP涵管、陰井及鍍鋅隔柵蓋板。
- Δ 2-1-30 為保留連發局未來空間使用彈性及便利性，將A區使用類組由B-2商場局部改為A-1體育場用地，C區使用類組由C-2儲藏室改為G-2辦公室。
- Δ 2-2-16 A區1F司令台下方無障礙坡道因妨礙通行動線納入本次整修範圍。
- Δ 2-2-17 考量A區中央廣場通透性打除A區中央電梯機坑。
- Δ 2-2-18 考量未來商場使用及彈性，調整A區及B區隔間及使用類組。
- Δ 2-2-21 考量使用安全，全區碎石回填鋪面調整為草坪。
- Δ 2-2-(25) 體育場路及三多路交叉之羽球場位置調整。
- Δ 2-2-(27) 原設計遊憩區沙坑取消，新設石籠座椅(塑木面板)於樹穴周圍。

1 全區一層平面圖
Scale: 1/1200 (A3) Units:cm
1/600 (A1)

第二次變更設計

附註：1.廠商得繪製造圖，經設計單位核可後方能施作(必要時得配合調整細部)。
2.所有尺寸應以現場情形為準，施作細節請與設計單位確認後方可施作。
3.石籠須依現場實際柱間距尺寸為主配置。

高雄市政府工務局新建工程處

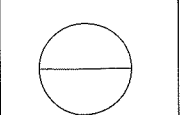
	建築師或技師簽章	新工處核定
第一次變更		
第二次變更		
第三次變更		
第四次變更		
第五次變更		

設計圖

核定	
日期	
建築師簽章	邱文傑建築師事務所
技師簽章	
設計	
繪圖	

竣工圖

核定	
日期	
建築師簽章	
技師簽章	
設計	
繪圖	

工程名稱	中正運動場開放場域改造工程		
圖名	全區一層平面圖		
圖號編碼			
張號		圖號	A3-01