



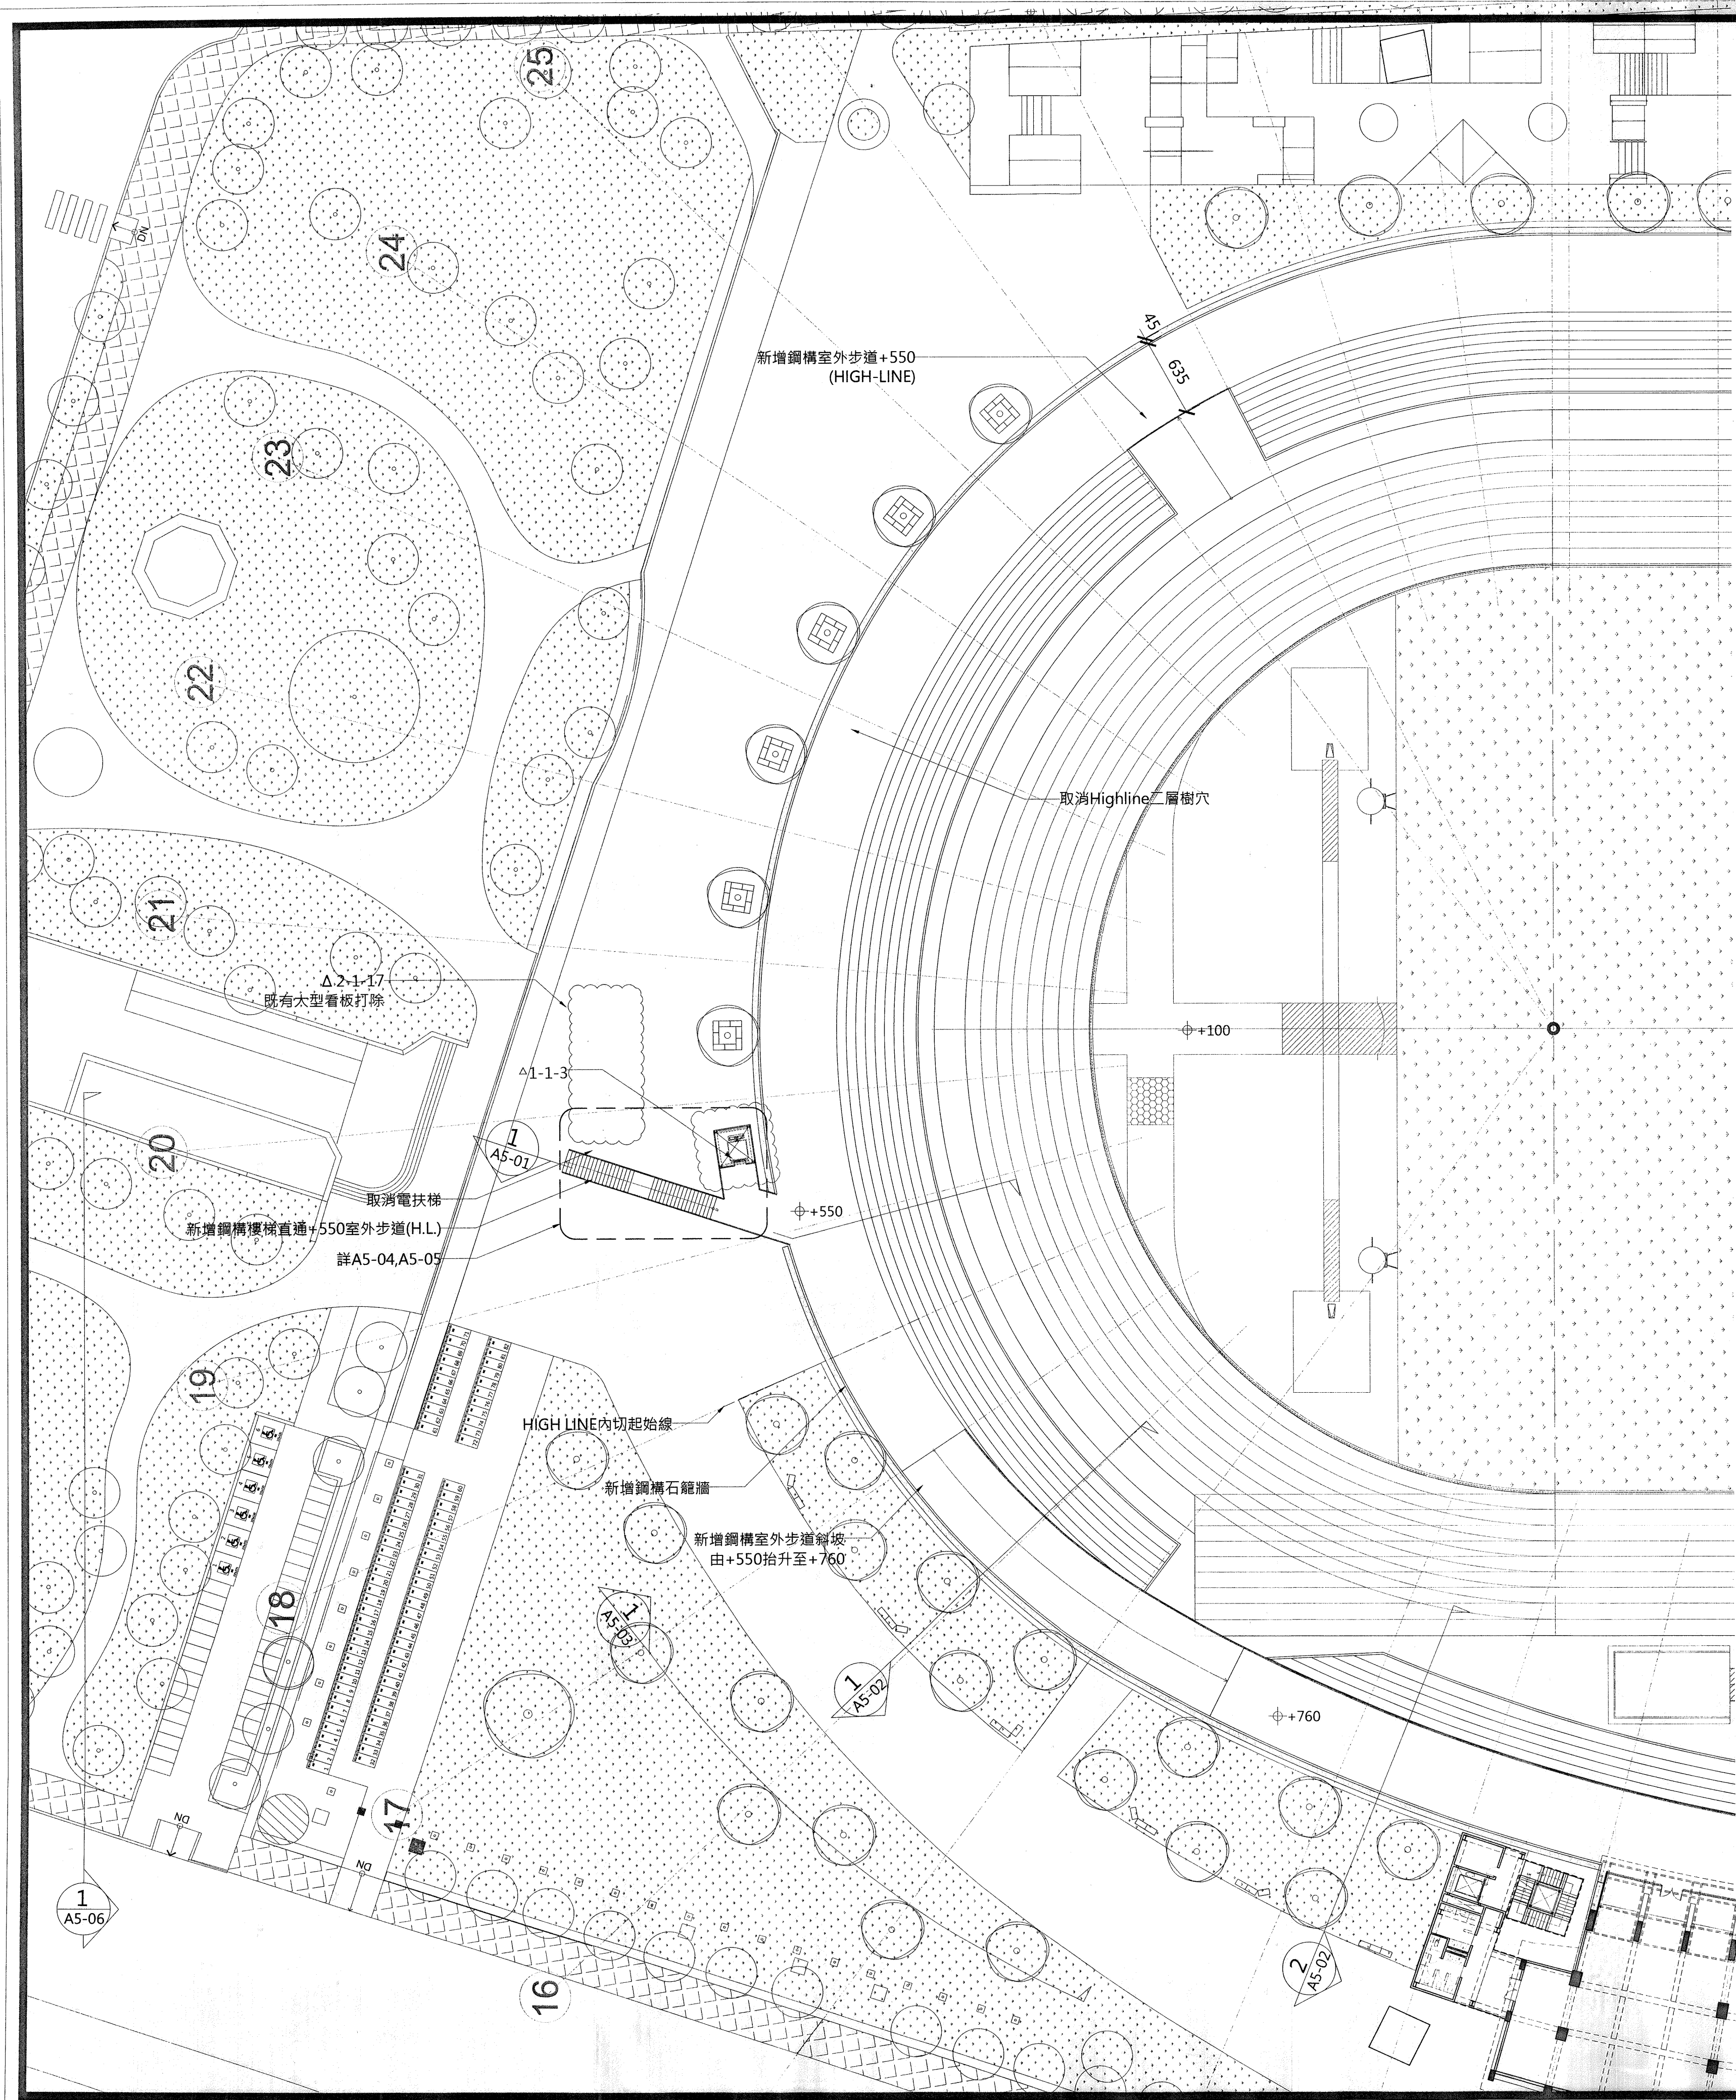

全區索引圖

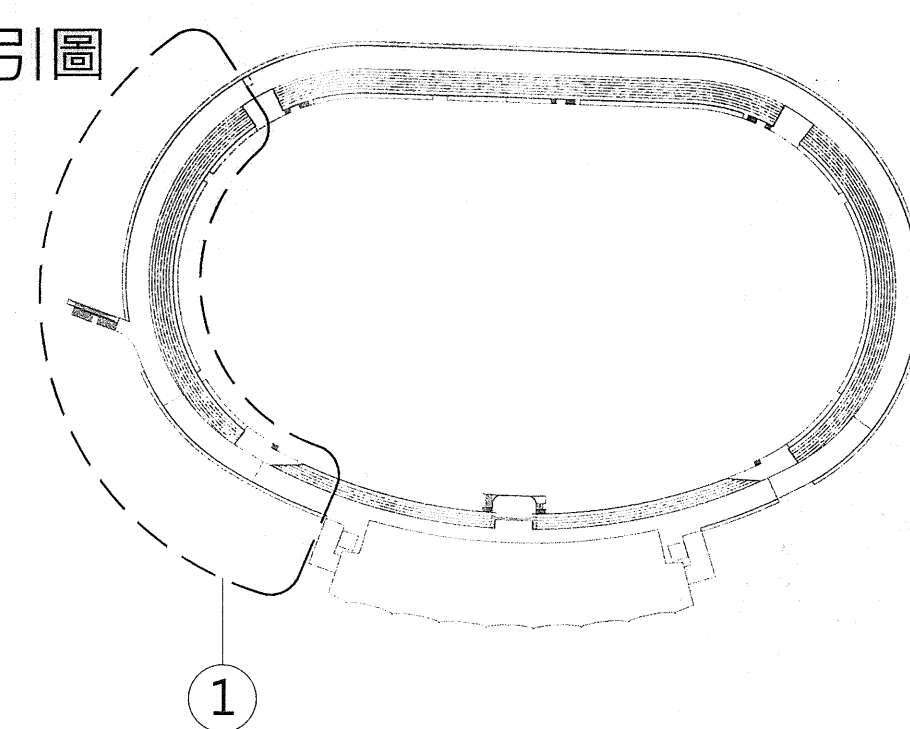

變更設計項目：
Δ 2-1-17 考量未來運動場在都市的地標性及使用者觀感，移除既有大型混凝土看板及部分公共藝術作品。

1 B區二層平面圖
Scale: 1/600 (A3) Units:cm
1/300 (A1)
第二次變更設計

附註：1.廠商得繪製造圖，經設計單位核可後方能施作(必要時得配合調整細部)。
2.所有尺寸應以現場情形為準，施作細節請與設計單位確認後方可施作。
3.石籠需依現場實際柱間距為主配置。

高雄市政府工務局新建工程處

	建築師或技師簽章	新工處核定
第一次變更		
第二次變更		
第三次變更		
第四次變更		
第五次變更		

設計圖

核定	
日期	
建築師簽章	邱文傑建築師事務所
技師簽章	
設計	
繪圖	

竣工圖

核定	
日期	
建築師簽章	
技師簽章	
設計	
繪圖	

工程名稱
中正運動場開放場域改造工程

圖名
B區二層平面圖

圖號編碼	
張號	圖號 A4-02