


變更設計項目：

- △ 2-1-8 為了節省人力並縮短施工時間，採用替代工法鋼網牆取代傳統木模板。
△ 2-1-14 考量二次施工難度及使用者觀感，室內地坪加打混凝土地坪(機械粉光)。
△ 4-1-14 樓梯下方避免撞傷，設置防撞桿。
△ 4-1-19 風雨太大會有水滴進入，缺口處填滿防水材料。

B區索引圖

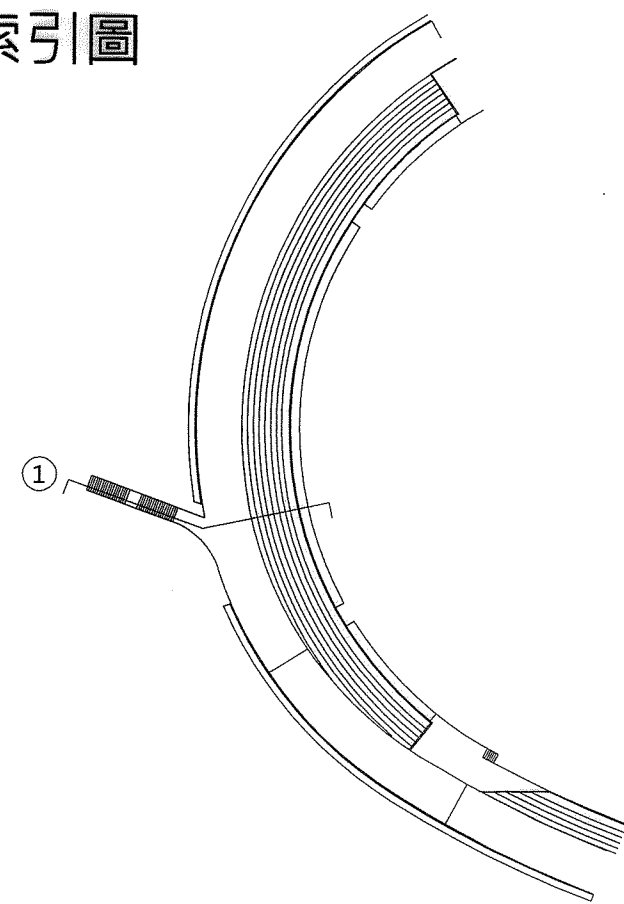

- 圖例
- 既有結構體
 - 新增結構體
 - F1 地坪清洗、補土、刷漆
 - F2 磨石地坪
 - F3 水泥砂漿粉光
 - W1 牆面清洗、補土、刷漆
 - W2 水泥粉光+油漆
 - W3 矽酸鈣板+油漆
 - W4 水泥砂漿粉光
 - W5 烤漆鍍鋅鋼板
 - C1 天花清洗、補土、刷漆
 - C2 烤漆鍍鋅鋼板
 - C3 矽酸鈣板+油漆

※詳細裝修內容請見裝修表

高雄市政府工務局新建工程處

	建築師或技師簽章	新工處核定
第一次變更		
第二次變更		
第三次變更		
第四次變更		
第五次變更		

設計圖

核定	
日期	
建築師簽章	邱文傑建築師事務所
技師簽章	
設計	
繪圖	

竣工圖

核定	
日期	
建築師簽章	
技師簽章	
設計	
繪圖	
工程名稱	

中正運動場開放場域改造工程

圖名


B區剖面圖(一)

圖號編碼

張號

圖號

A5-01

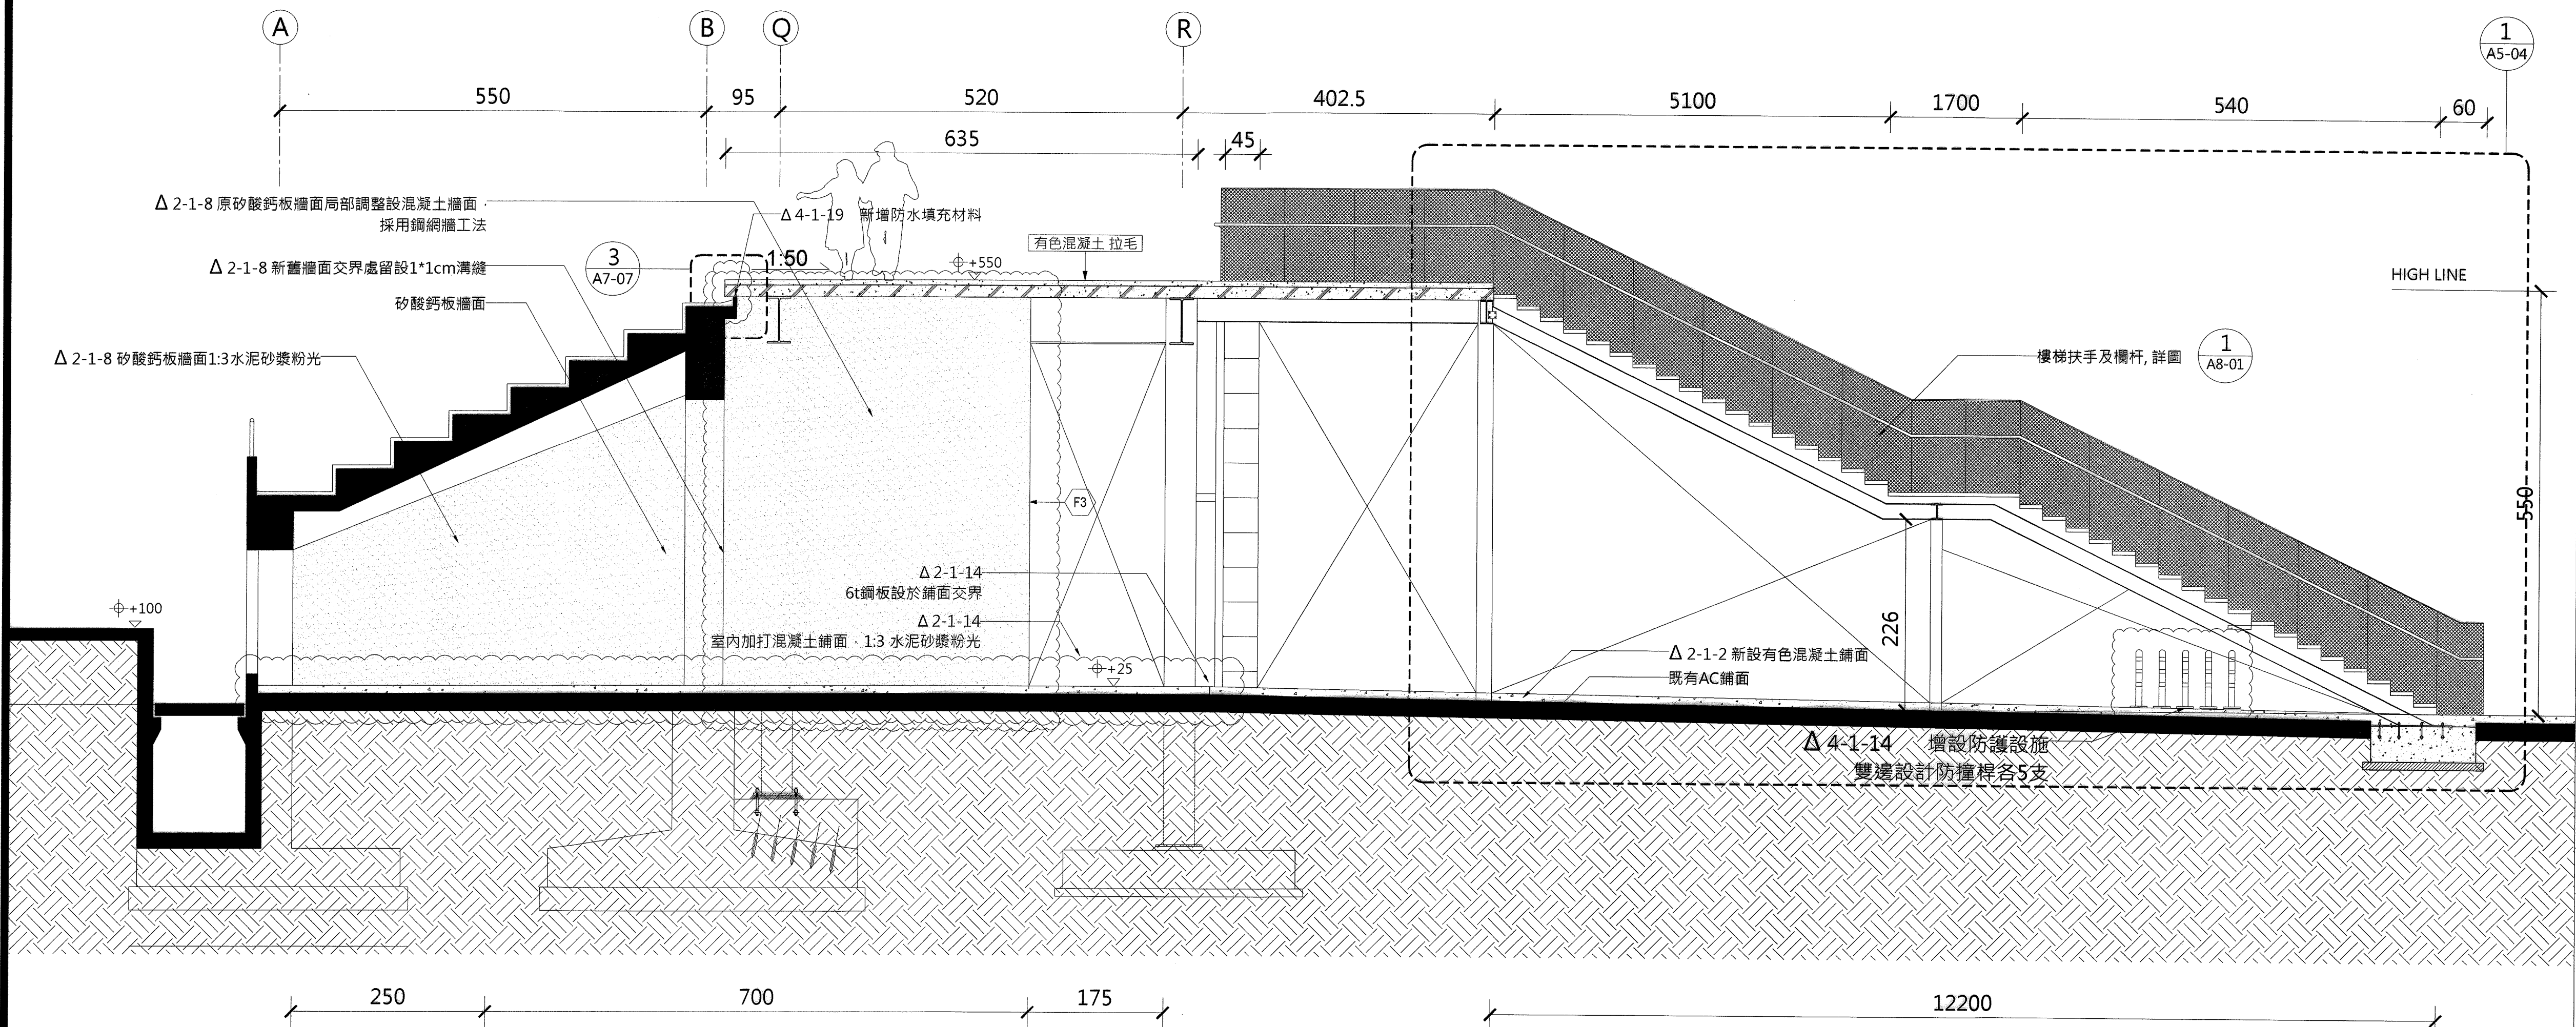

B區主入口剖面圖

Scale: 1/100 (A3) Units:cm
1/50 (A1)

- 第四次變更設計
- 第二次變更設計

附註：1.廠商得繪製造圖，經設計單位核可後方能施作(必要時得配合調整細部)。
2.所有尺寸應以現場情形為準，施作細節請與設計單位確認後方可施作。