


變更設計項目：

- △ 2-1-1 為增加商場空間，檢討內部空間使用門窗工程配合調整變更。
△ 2-1-11 為保留運發局未來空間使用彈性，取消內側廊道擴大室內空間面積，節省人力並縮短施工時間，配合增設窗扇。
△ 2-1-14 考量二次施工難度及使用者觀感，室內地坪加打混凝土地坪(機械粉光)。
△ 2-2-2 考量後續維護及油漆掉落，既有看台原油漆工項取消，改為PU地坪。

B區索引圖

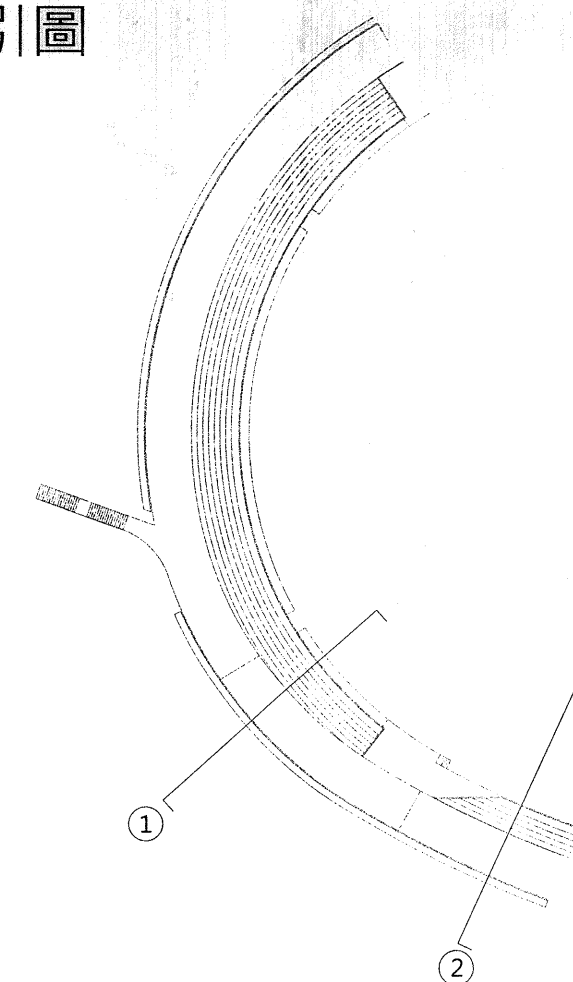

- 圖例
- 既有結構體
 - 新增結構體
- F1 地坪清洗、補土、刷漆
F2 磨石地坪
F3 水泥砂漿粉光
W1 牆面清洗、補土、刷漆
W2 水泥粉光+油漆
W3 矽酸鈣板+油漆
W4 水泥砂漿粉光
W5 烤漆鍍鋅鋼板
C1 天花清洗、補土、刷漆
C2 烤漆鍍鋅鋼板
C3 矽酸鈣板+油漆
- ※詳細裝修內容請見裝修表

高雄市政府工務局新建工程處

	建築師或技師簽章	新工處核定
第一次變更		
第二次變更		
第三次變更		
第四次變更		
第五次變更		

設計圖

核定	
日期	
建築師簽章	邱文傑建築師事務所
技師簽章	
設計	
繪圖	


竣工圖

核定	
日期	
建築師簽章	
技師簽章	
設計	
繪圖	


工程名稱	中正運動場開放場域改造工程
------	---------------

圖名	B區剖面圖(二)
----	----------

圖號編碼			
張號		圖號	A5-02

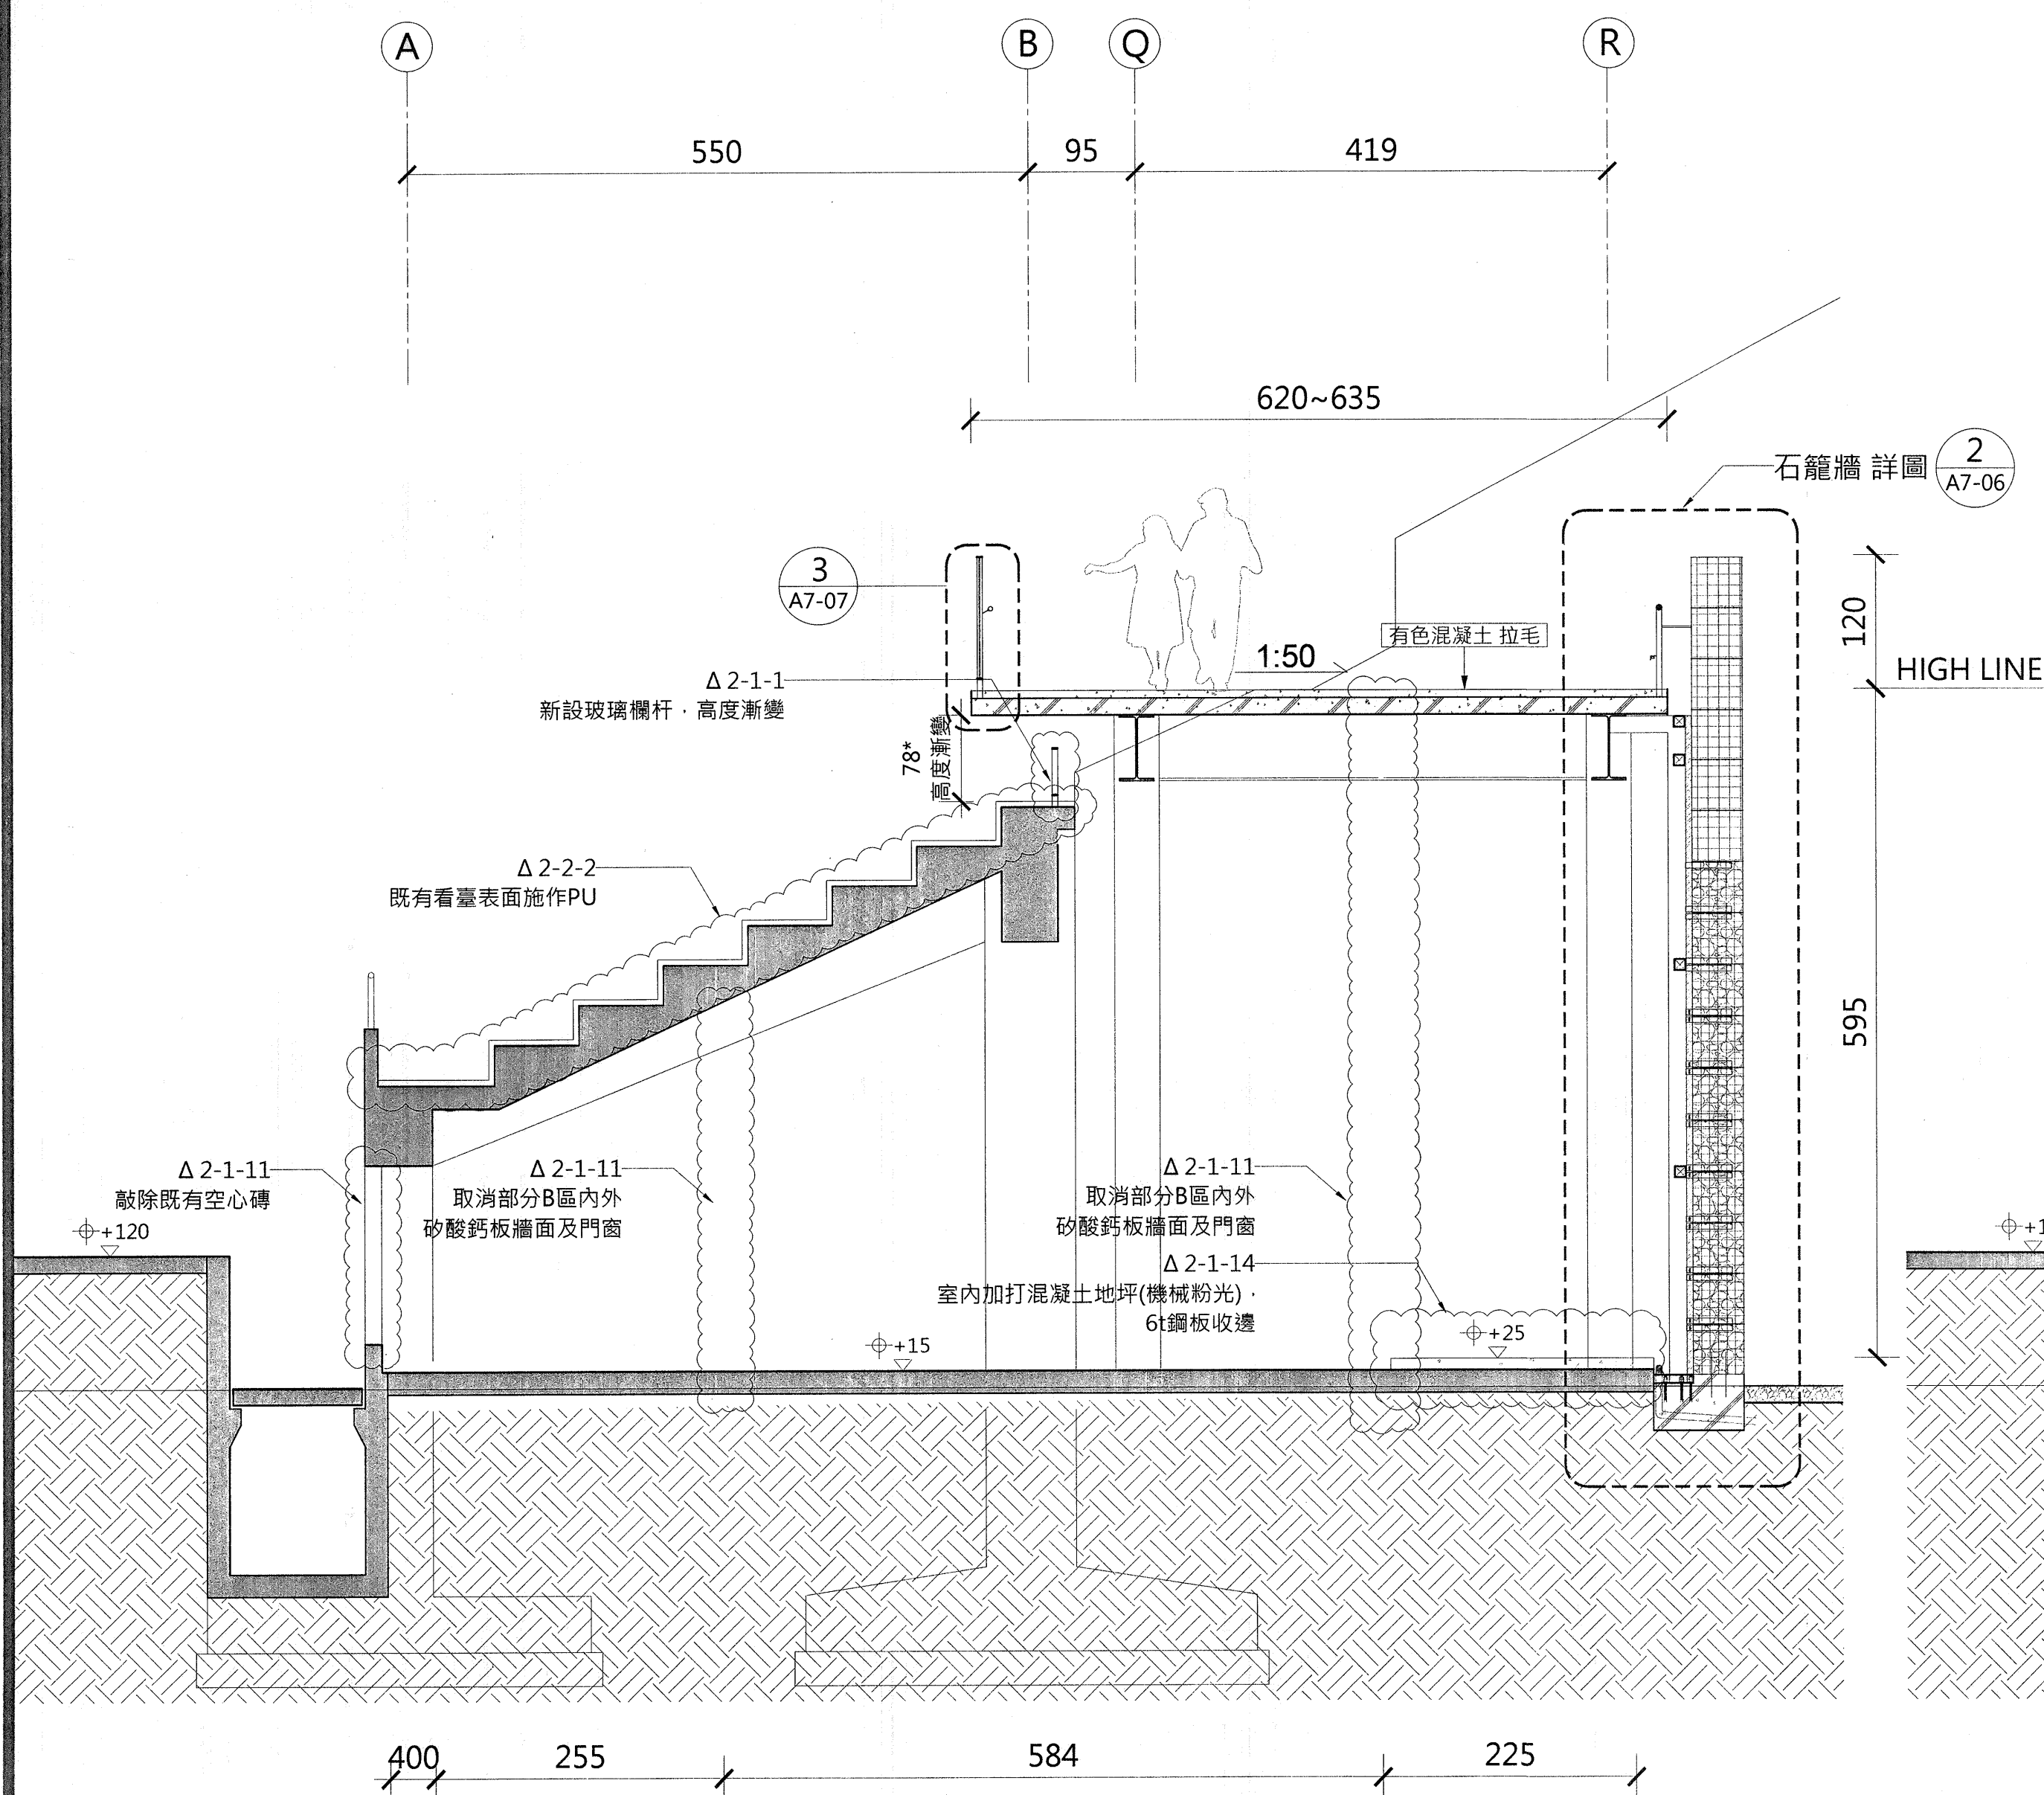

① B區商場剖面圖
Scale: 1/100 (A3) Units:cm
1/50 (A1)

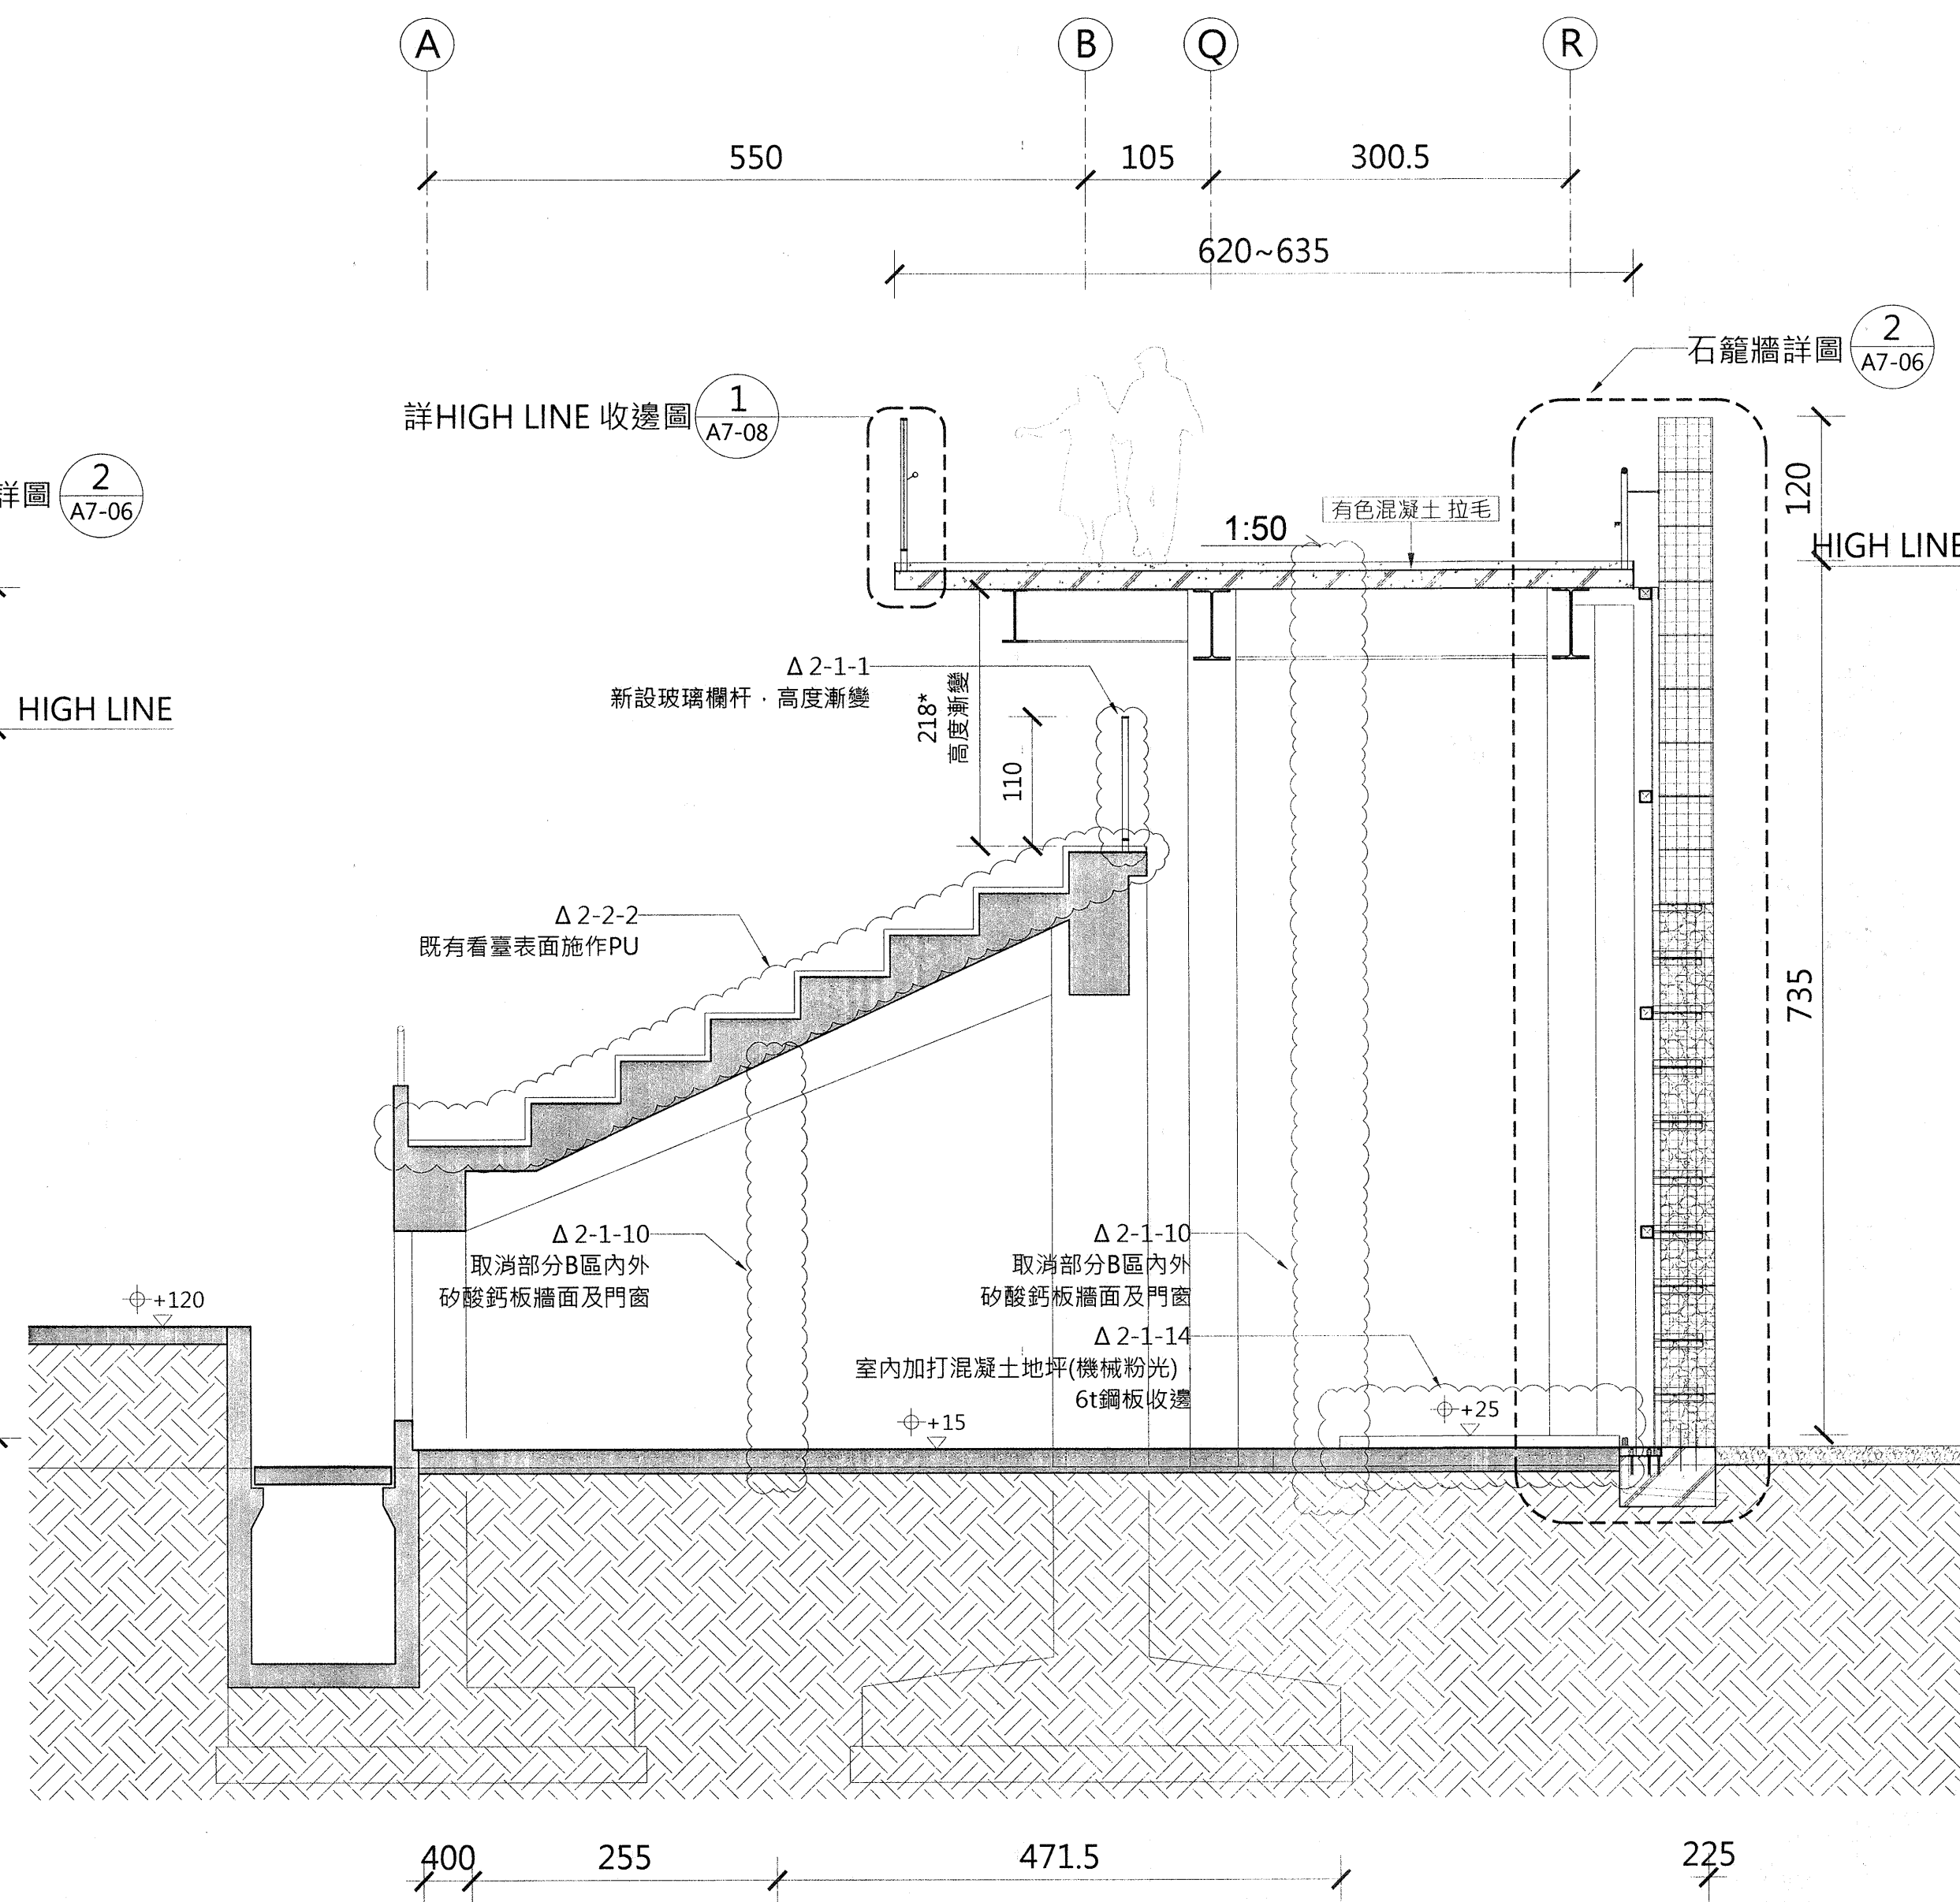

② B區商場剖面圖
Scale: 1/100 (A3) Units:cm
1/50 (A1)

第二次變更設計

附註：1.廠商繪製造圖，經設計單位核可後方能施作(必要時得配合調整細部)。
2.所有尺寸應以現場情形為準，施作細節請與設計單位確認後方可施作。